

Réhabilitation de la décharge d'ARES
Plan de recolement

Echelle 1/500




Parcelle Nord




PUITS DE
DEGAZAGE

Parcelle principale

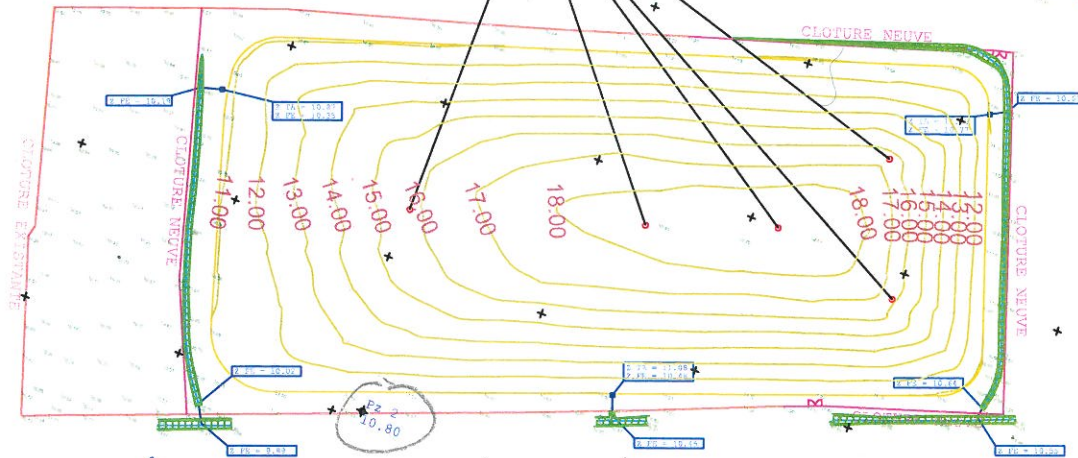

Pz 3
10.50

Pz 2
10.80

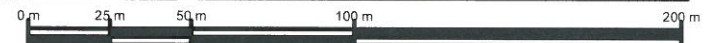

16.10.2014